Łączy arkusz nr 11

Łączy arkusz nr 13

"BUDOWA KANALIZACJI SANITARNEJ W M.OLSZYNA GM.OLSZYNA"
PROJEKT ZAMIENNY
SKALA 1:500

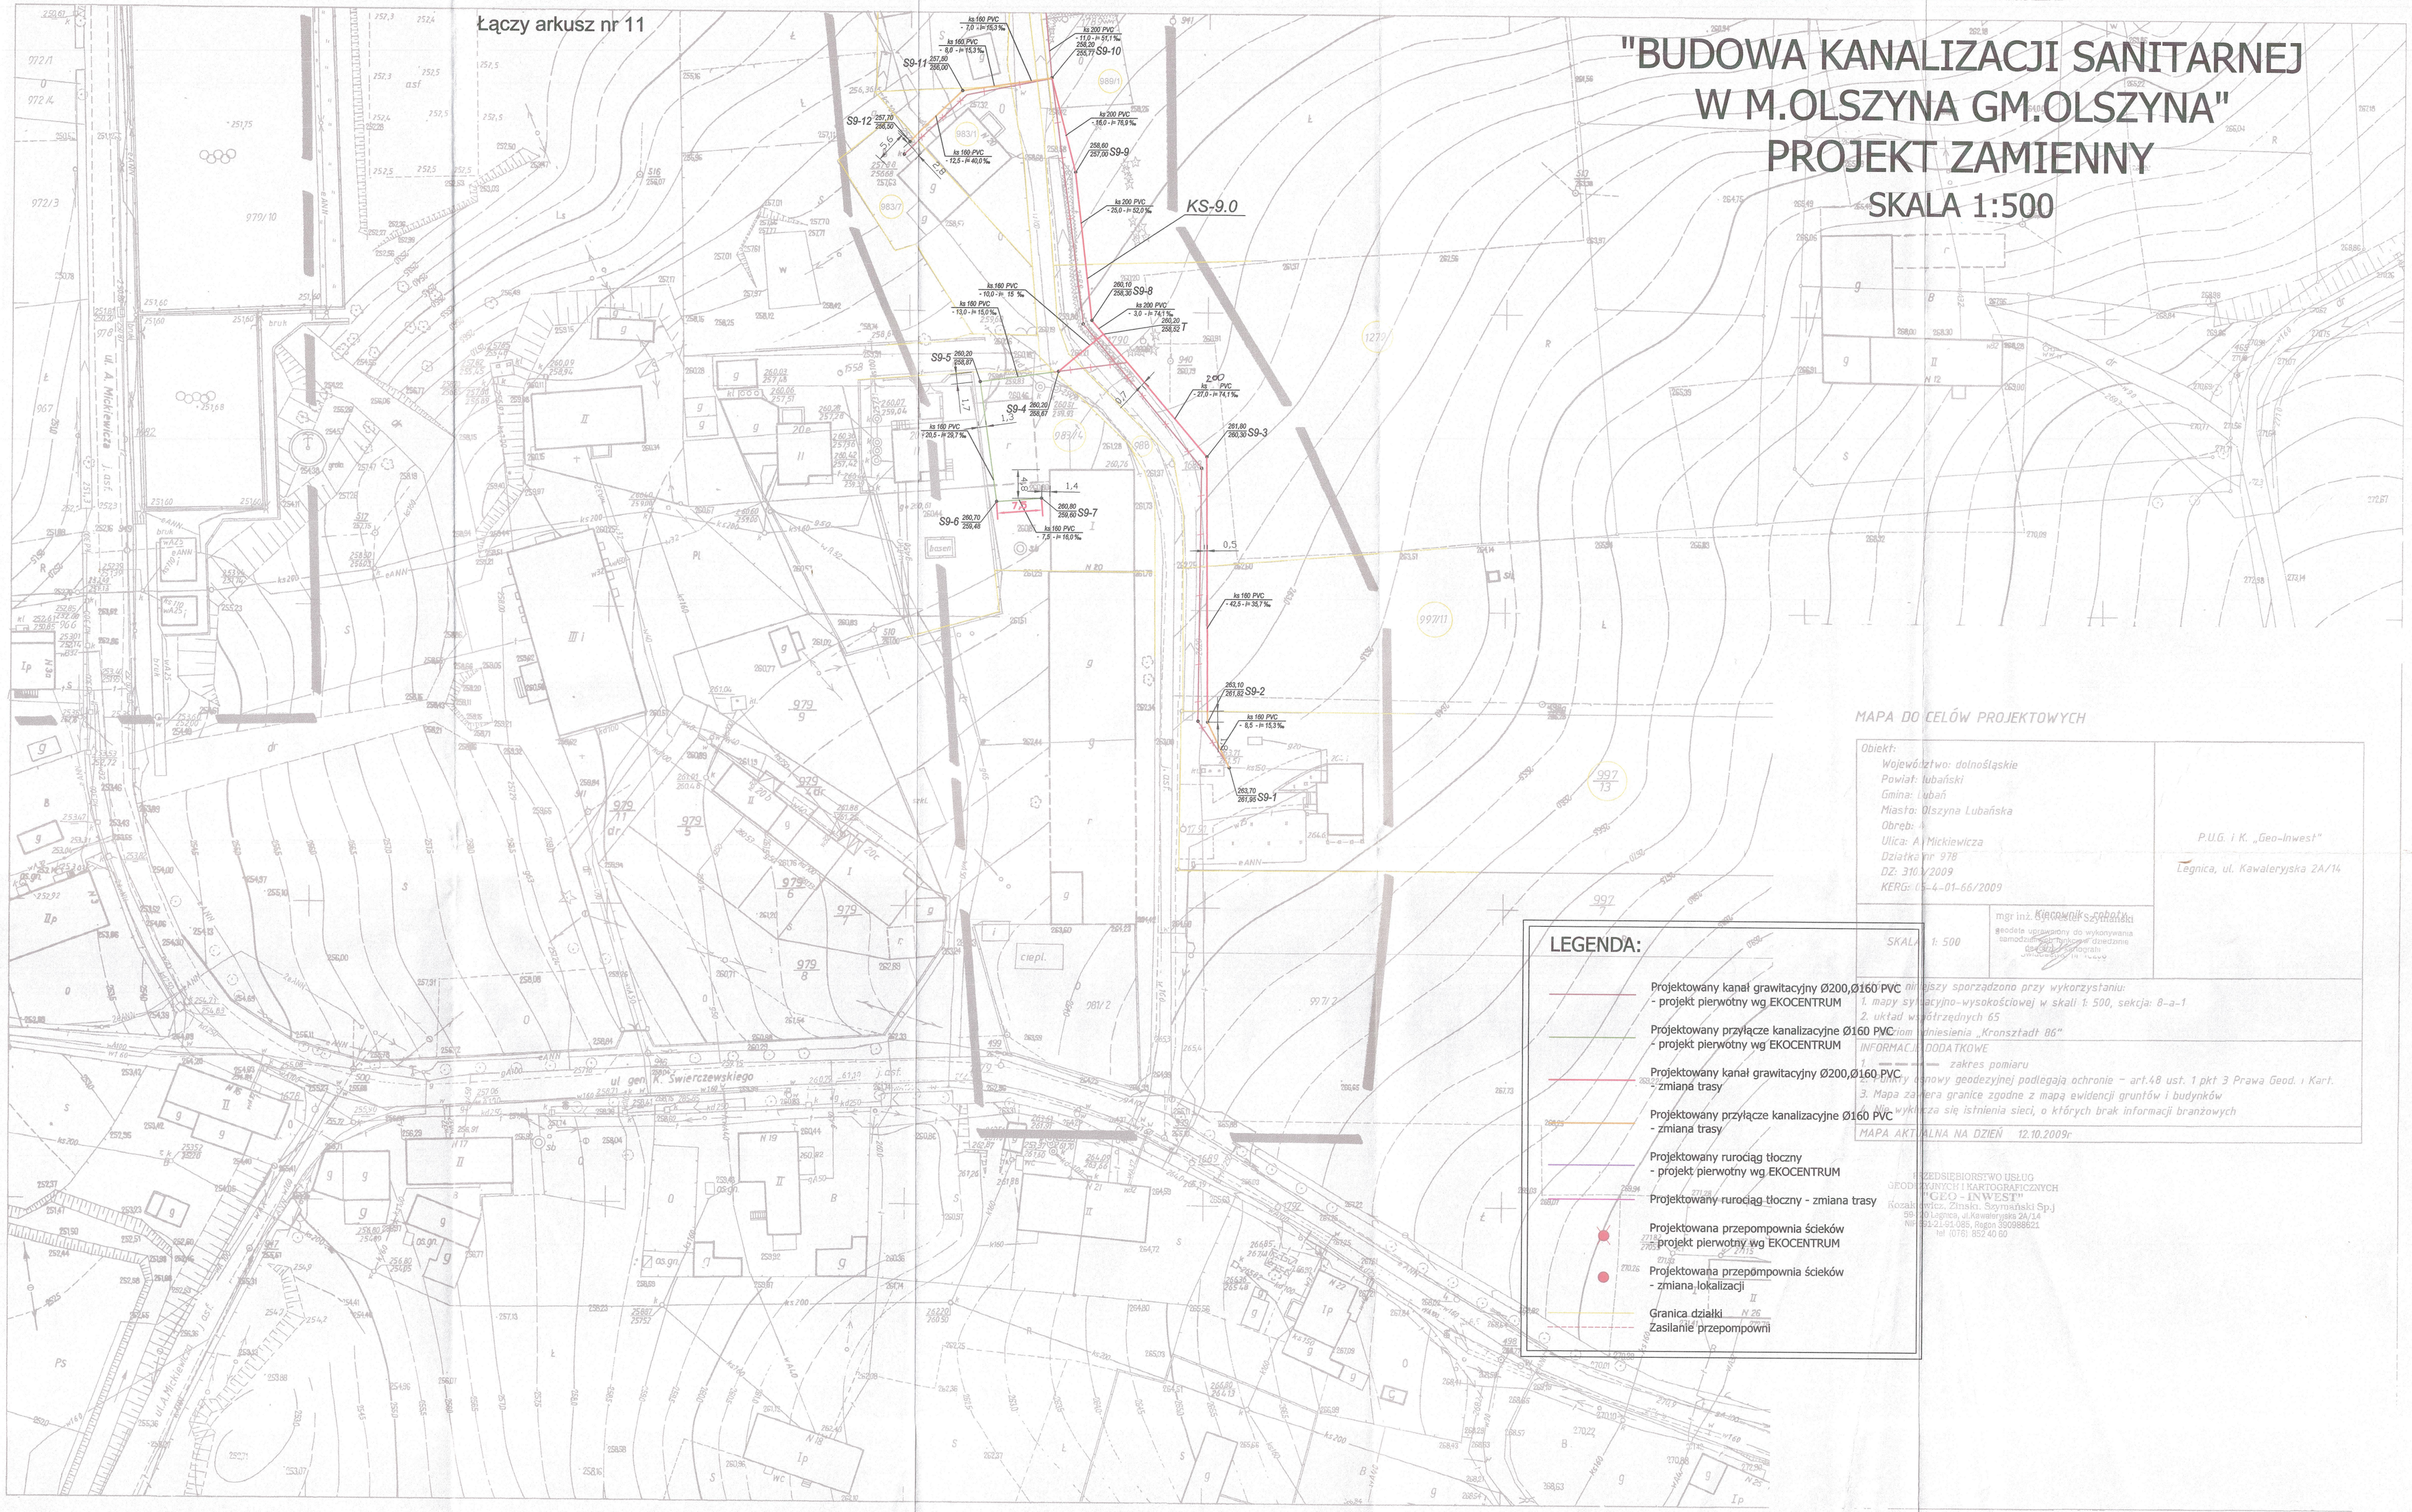

LEGENDA:

- Projektowany kanał grawitacyjny Ø200,Ø160 PVC - projekt pierwotny wg EKOCENTRUM
- Projektowany przyłącze kanalizacyjne Ø160 PVC - projekt pierwotny wg EKOCENTRUM
- Projektowany kanał grawitacyjny Ø200,Ø160 PVC - zmiana trasy
- Projektowany przyłącze kanalizacyjne Ø160 PVC - zmiana trasy
- Projektowany rurociąg tłoczny - projekt pierwotny wg EKOCENTRUM
- Projektowany rurociąg tłoczny - zmiana trasy
- Projektowana przepompownia ścieków - projekt pierwotny wg EKOCENTRUM
- Projektowana przepompownia ścieków - zmiana lokalizacji
- Granica działki
- Zasilanie przepompowni

MAPA DO CELÓW PROJEKTOWYCH

Obiekt:
Województwo: dolnośląskie
Powiat: lubański
Gmina: Lubań
Miasto: Olszyna Lubańska
Obręb: -
Ulica: A. Mickiewicza
Działka nr: 978
DZ: 310/2009
KERG: 05-4-01-66/2009

SKALA 1: 500

mgr inż. Kierownik robót Szymański
geodeta uprawniony do wykonywania samodzielnych prac geodezyjnych
Nr uprawnień 12/99

P.U.G. i K. „Geo-Inwest"
Legnica, ul. Kawaleryjska 2A/14

niniejszy sporządzono przy wykorzystaniu:
1. mapy sytuacyjno-wysokościowej w skali 1: 500, sekcja: 8-a-1
2. układ współrzędnych 65
3. [illegible] niwelowania „Kronsztadt 86"

INFORMACJE DODATKOWE
1. [illegible] zakres pomiaru
2. Punkty osnowy geodezyjnej podlegają ochronie – art.48 ust. 1 pkt 3 Prawa Geod. i Kart.
3. Mapa zawiera granice zgodne z mapą ewidencji gruntów i budynków
4. [illegible] wykonawca się istnienia sieci, o których brak informacji branżowych

MAPA AKTUALNA NA DZIEŃ 12.10.2009r

PRZEDSIĘBIORSTWO USŁUG GEODEZYJNYCH I KARTOGRAFICZNYCH "GEO - INWEST" Kozaliewicz, Zinski, Szymański Sp.j 59-220 Legnica, ul.Kawaleryjska 2A/14 NIP 691-21-91-085, Regon 390988621 tel (076) 852 40 60

8-a-1

Woj. Dolnośląskie

Gm. Olszyna

OLSZYNA

Mapa sytuac. wysok. 1:500

1. Osnowa: współrzędne – układ [illegible], polig. III kl.
   wysokości " " Kronsztadt, niw. tech. II kl.
   Wrocł. Okr. Przeds. Miernicze we Wrocławiu 1967-68r.
2. Pomiar szczegółów – wykonało metodą bezpośrednią
   Wrocł. Okr. Przeds. Miernicze we Wrocławiu 1967-68r.
3. Pomiar wysokościowy – wykonało metodą tachimetr i punktów rozproszonych
   Wrocł. Okr. Przeds. Miernicze we Wrocławiu 1967-68r.
4. Mapa: siatka kwadratów, osnowa i sytuacja na koordynatografie elektr. „Kart 1 oraz podz.i cyrklem
   opracowanie – wys. – nanośnik kalkowy, interpolacja ręczne
   Wrocł. Okr. Przeds. Miernicze we Wrocławiu 1968r.

3-b-3 / 7-b-2 / 8-a-2 / 8-a-3

WROCŁAWSKIE OKRĘGOWE PRZEDS. MIERNICZE

Kierownik pracowni

Naczelny inżynier

Inspektor kontroli

Wrocław dn. 16 XII.1968r. Nr ks. rob. 462

STAROSTA LUBAŃSKI
Powiatowy Ośrodek Dokumentacji Geodezyjnej i Kartograficznej
W obszarze zasobowym mapy
dokonano aktualizacji treści mapy zasadniczej
Dokumenty z pomiarów sytuacyjnych wyrysu dot. protokołu
powierzonego w dniu [illegible] i szkiców polowych
pod nr 05-4-01-66/09
Niniejsza mapa może służyć do celów projektowych
Projektowane obiekty budowlane wymagające pozwolenia na budowę
podlegają wytyczeniu i inwentaryzacji powykonawczej przez jednostki
uprawnione 2009 r. m-c 12 dzień 28
Lubań, dn. [illegible]
[illegible] STAROSTY
Specjalista Kartograficzny
(imię i nazwisko pracownika)

16.12.76

Lubań 20.12.[illegible]

Inwestor:	Urząd Miejski w Olszynie	ESKO Consulting sp. z o.o. ul. Obywatelska 1, 65-736 Zielona Góra sekretariat@esko.org.pl	
Zlecenie:			
Obiekt:	BUDOWA KANALIZACJI SANITARNEJ W M. OLSZYNA - PROJEKT ZAMIENNY	Skala	1:500
Tytuł rysunku:	PROJEKT ZAGOSPODAROWANIA TERENU	Rys nr	12
Projektował	mgr inż. Bożena Markowska	uprawnienia bud. nr 16/2000/GW do projekt. bez ograniczeń w specjalności instalacyjnej	podpis/data 01.2010
Opracował	mgr inż. Alina Winturska		01.2010
Sprawdził	mgr inż. Bożena Baczmańska	uprawnienia bud. nr 21/2001/GW do projekt. bez ograniczeń w specjalności instalacyjnej	01.2010
Kierownik pracowni	mgr inż. Andrzej Baczmański		01.2010